







PIANTA PIANO TERZO
Scala 1:100

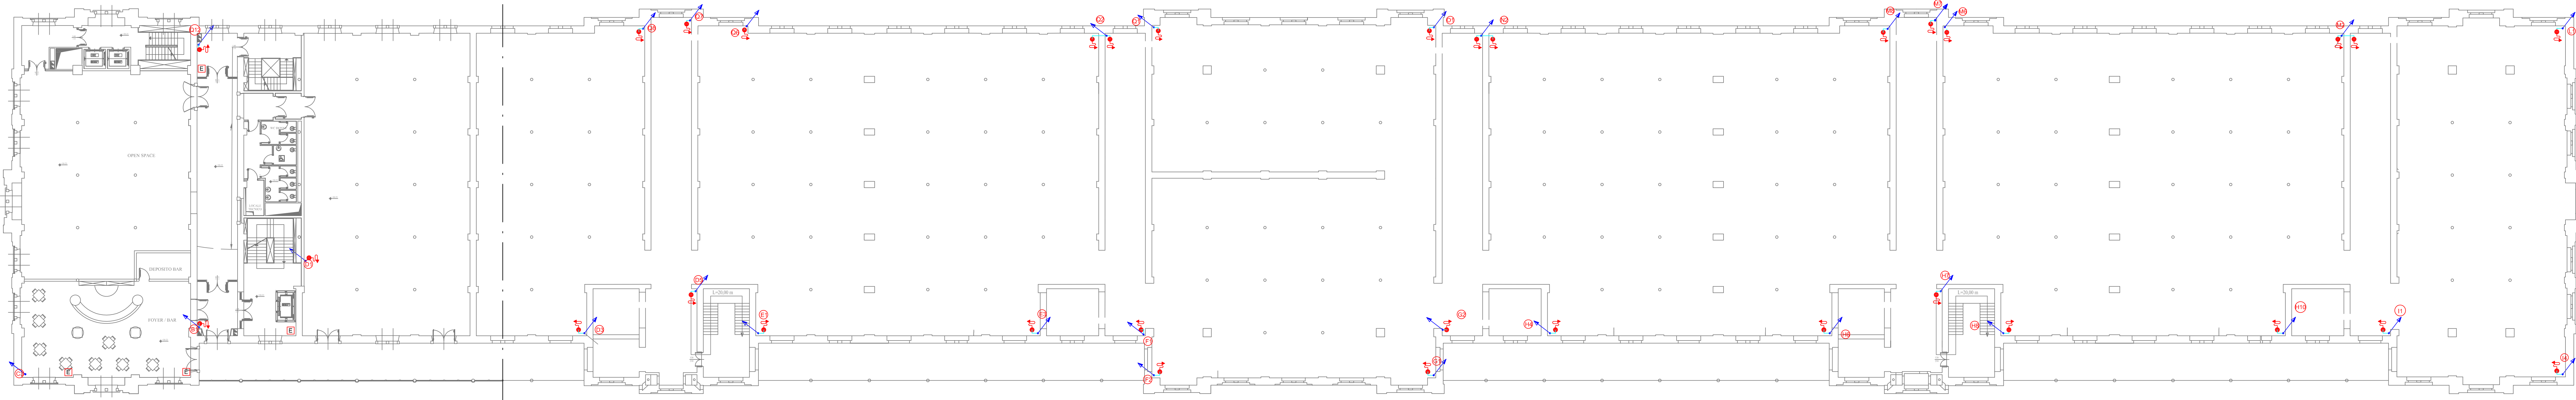

PIANTA PIANO SECONDO
Scala 1:100

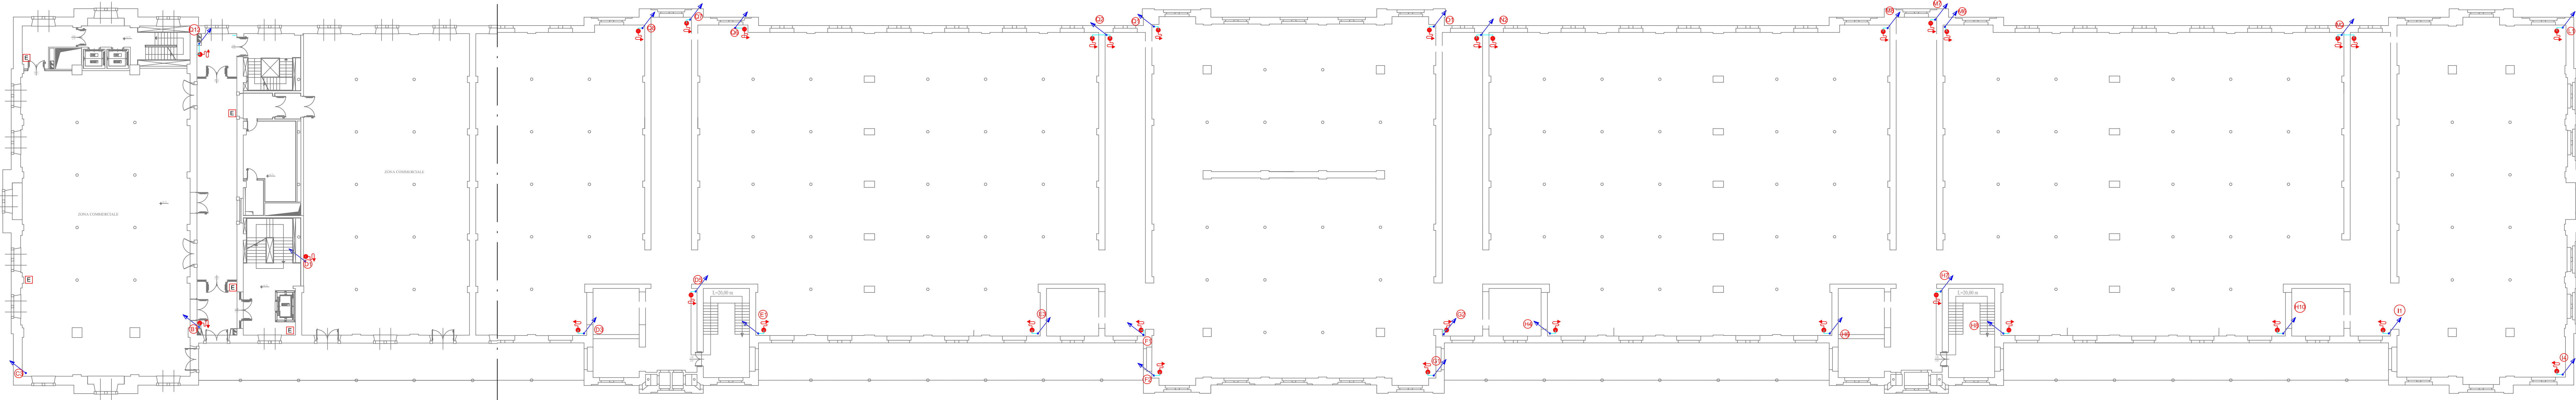

PIANTA PIANO PRIMO
Scala 1:100

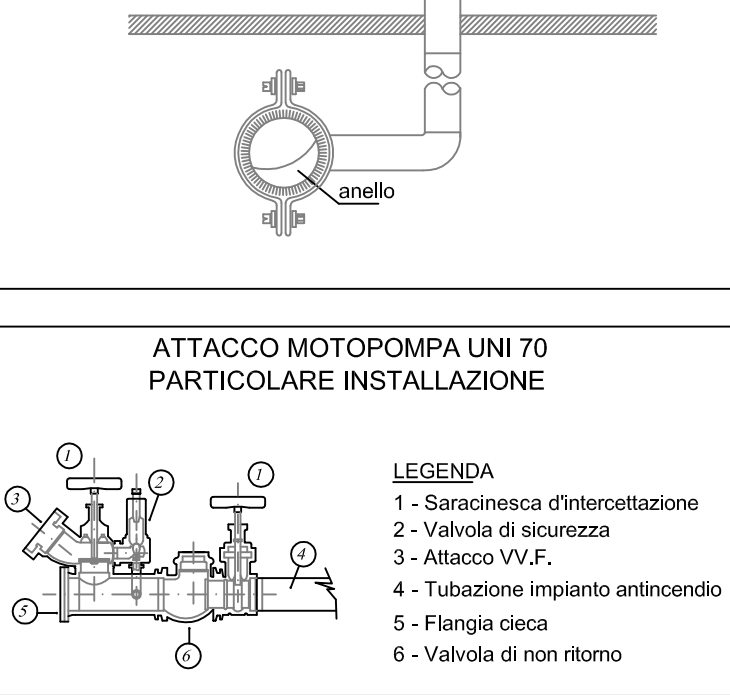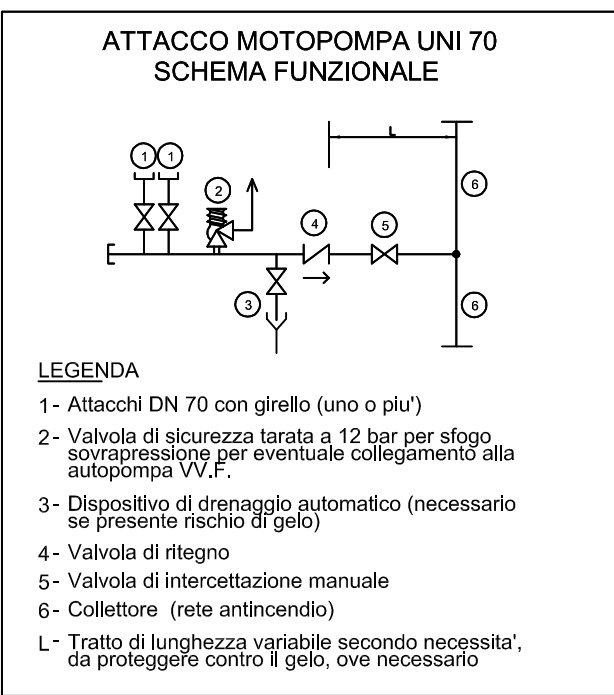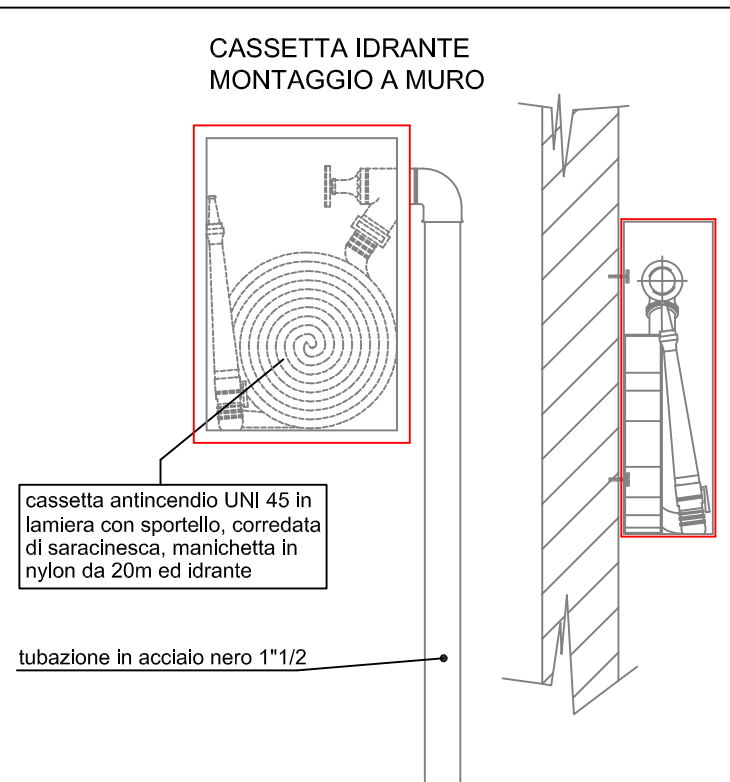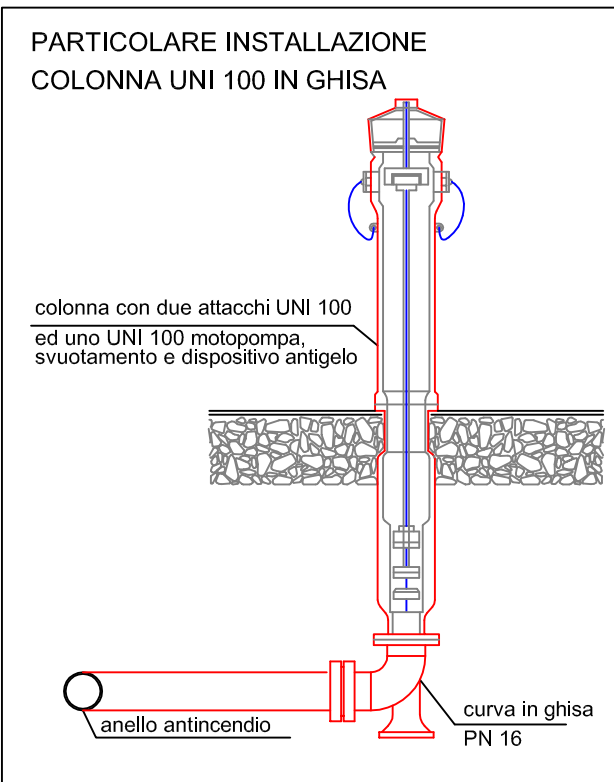

LEGENDA		
Simbolo grafico	Descrizione simbolo	Elenco Manuali
---	Tubazione acciaio nero UNI 8863 in serie media	10
---	Sulla della colonna dell'impianto antincendio in acciaio nero isolata con guaina in elastomero espanso a celle chiuse 500/10 mm	
---	Idrone UNI 45 con cassetto lancia marchiata e plogramma	4 - 6 - 7
---	Idrone a colonna DN 100 con due stocchi UNI 70 e attacco motore UNI 100	3 - 5 - 7
---	Estintore a polvere 6 Kg	7 - 8
---	Gruppo attacco motore VVF diam 4", 2 uscite UNI 70 e Valvola di sicurezza 12 bar	1 - 2 - 7
---	Gruppo Disconnettore 4" completo di: Filo a Y, Disconnettore Valvola a sonda/sonda	30
---	Valvola a farfalla Flangia Diam 4"	54
---	connetti Diam 4"	

AUTORITÀ PORTUALE DI TRIESTE
"ADRIA TERMINAL"
RECUPERO FUNZIONALE DEL MAGAZZINO N°26
PROGETTO A.P.T. n° 1521

Rev.	Data	Descrizione	Prog.	Esig.	Cont.	Emes.
0	10/10/08	Emissione				
1	27/03/09	AS BUILT				

Disegno AS-BUILT

oggetto elaborato: Impianto Antincendio Piano Primo Secondo e Terzo	fav. n° *
scala: 1 - 200	data: 27/03/09
n° commessa: 156/06	
Elaborato da: ALFA S.R.L. Via E. Mattei, 11 - 36100 Verona Tel. 045/200000 - Fax 045/200013	AI02
Controllato da:	
Approvato da:	

Gli elaborati consegnati con il logo ALFA sono di esclusiva proprietà della ALFA S.R.L. La riproduzione o la diffusione parziale o totale, in qualsiasi forma, senza l'espressa autorizzazione della ALFA S.R.L. è vietata, ogni violazione è perseguibile ai termini di legge.
modello n° M02082 Rev. 2 del 28/03/2008

comune di trieste
area lavori pubblici
servizio edilizia pubblica
CODICE OPERA 17132
POLO MUSEALE DEL PORTO VECCHIO
NUOVO MUSEO DEL MARE

progetto
dott. arch. Paolo Ricci

disegno
per. ind. Violetta Mohammed

collaboratore parte impiantistica
per. ind. Fabio Zanella

supporto al responsabile
del procedimento
dott. arch. Rossella Gerbini

responsabile
del procedimento
dott. arch. Lucia Iammarino

progetto di fattibilità tecnico economica
(art. 23 D.Lgs. 50/2016)
progetto preliminare
(art. 17 D.P.R. 207/2010)

as built impianto idrico antincendio
piane piano primo secondo e terzo

Elenco firmatari

ATTO SOTTOSCRITTO DIGITALMENTE AI SENSI DEL D.P.R. 445/2000 E DEL D.LGS. 82/2005 E SUCCESSIVE MODIFICHE E INTEGRAZIONI

Questo documento è stato firmato da:

NOME: CONTE ENRICO
CODICE FISCALE: CNTNRC58T03E506Z
DATA FIRMA: 29/10/2018 16:08:50
IMPRONTA: D04BAF5FFA2F21A3DA8129744E92708BC56B673D2BB156D07EF4F37867B2707C
C56B673D2BB156D07EF4F37867B2707CEA6142F383E70089D63866634FA45B90
EA6142F383E70089D63866634FA45B9054B849357896035CFC5426B1E11D6D8D
54B849357896035CFC5426B1E11D6D8DF9779A7A3B60E4B5D6EFA2A8FBBE9A6C

NOME: IAMMARINO LUCIA
CODICE FISCALE: MMRLCU61L49L113I
DATA FIRMA: 29/10/2018 16:56:23
IMPRONTA: 25D5C2CC3D9201598E287673397847F30228F33A57271F56BFB137AB12A30BCF
0228F33A57271F56BFB137AB12A30BCF1B22214F7A814BA4CD1E3DD701F05CA3
1B22214F7A814BA4CD1E3DD701F05CA37F8D58DA49885879A87B356E9574E9A1
7F8D58DA49885879A87B356E9574E9A10752225DF7794982D9047FFFC0EB974C

NOME: TERRANOVA SANTI
CODICE FISCALE: TRRSNT56A17C351S
DATA FIRMA: 06/11/2018 10:53:40
IMPRONTA: 58986AD6350CAF39E43F92FC404692ABC76942D063D3E3C1F603BEF1DD328F48
C76942D063D3E3C1F603BEF1DD328F48EB1C22598F5A72E187ED54EAB12C4E65
EB1C22598F5A72E187ED54EAB12C4E652323D1F13E33029B3B90C88A01F9E9DC
2323D1F13E33029B3B90C88A01F9E9DC35C9344E1848ED787279609185904099

NOME: DIPIAZZA ROBERTO
CODICE FISCALE: DPZRRT53B01A103I
DATA FIRMA: 06/11/2018 12:12:15
IMPRONTA: 3EC479EC58CE1296B169E6869DBA26644BDBBCDDD764DA7BF4999BC85E7E7AA8
4BDBBCDDD764DA7BF4999BC85E7E7AA84E414AD64CBFBBDFF33E73C54FEBF6E3B
4E414AD64CBFBBDFF33E73C54FEBF6E3BC420BB59E22F10F66EB04AF2311F6D69
C420BB59E22F10F66EB04AF2311F6D69CB794A548669249BED1E00E7E59CCD93