


QUADRO QESC1 BTICINO MAS 160 SDX-P 900x575x147 mm

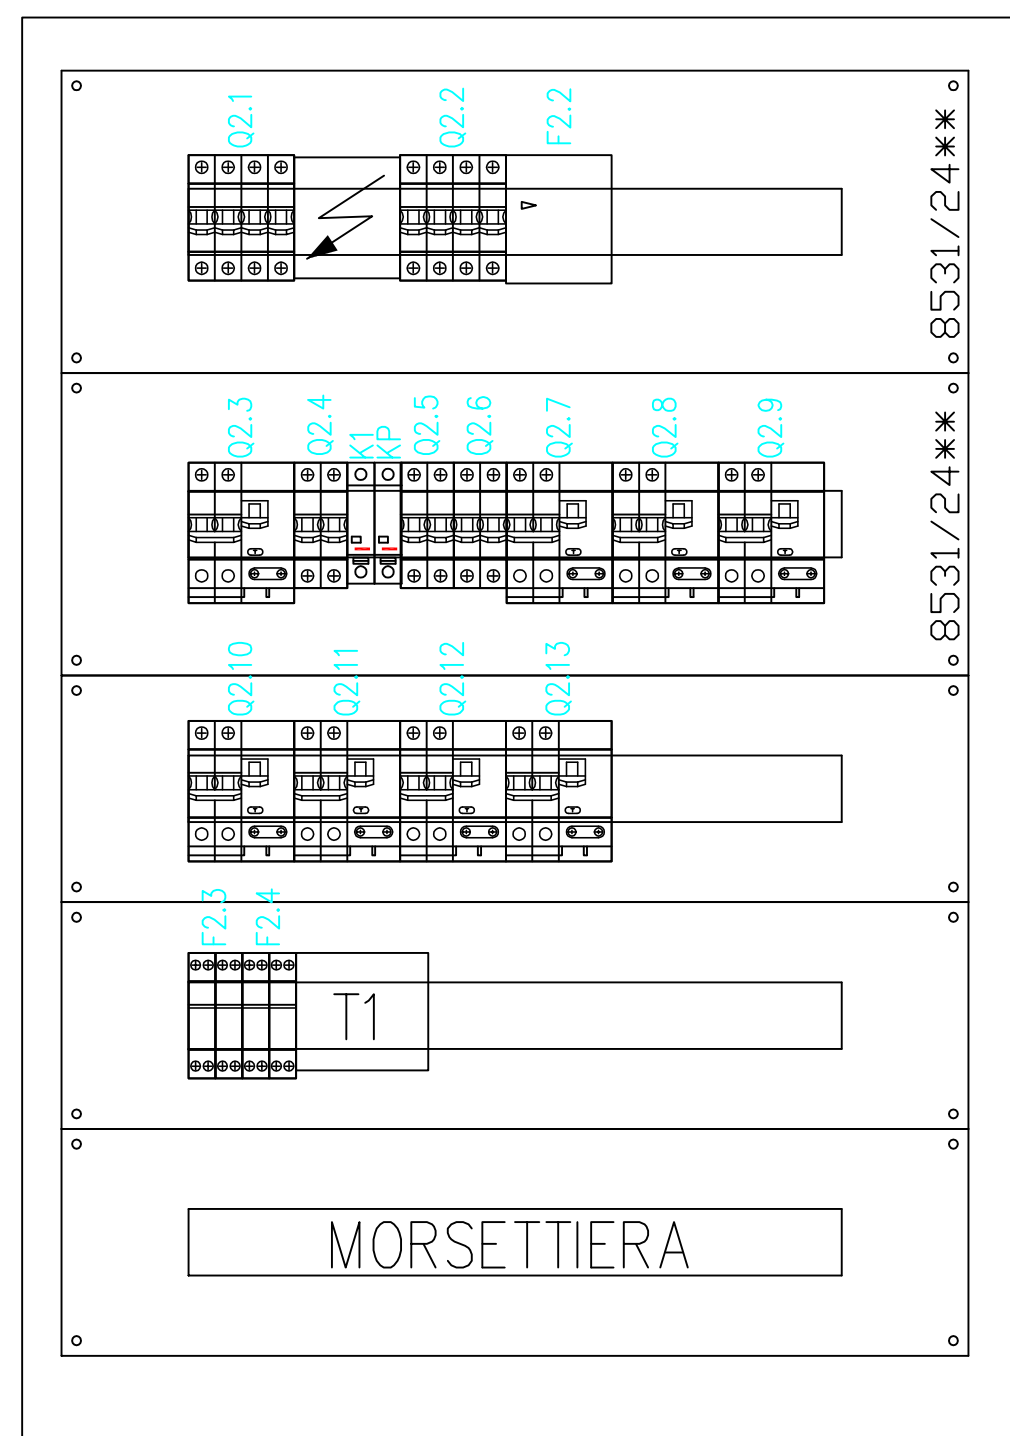


LEGENDA		
Simbolo grafico	Descrizione simbolo	Elenco Manuali
	Canale Cabloffi 200 Ø	34
	Canale Cabloffi 300 Ø	34
	Canale Cabloffi 400 Ø	34
	Canale Cabloffi 150 Ø	34
	Lampade	23 - 24 - 25
	Quadro QESC1 BTICINO MAS 160 SDX-P	
	Interruttore	36
	Pulsante Scatolato	36
	IGuzzini Lingotto	16
	Lampada di Emergenza	23 - 24 - 25
	Montanti Salita e Discesa	
	Cassetta di derivazione a 3 Vie	42
	Cassetta di derivazione 250x250x50mm	42

AUTORITÀ PORTUALE DI TRIESTE "ADRIA TERMINAL" RECUPERO FUNZIONALE DEL MAGAZZINO N°26 PROGETTO A.P.T. n° 1521

Comune di Trieste  
Piazza Unità d'Italia 4  
34121 Trieste  
Tel. 0432/500001  
www.comune.trieste.it  
servizio edilizia pubblica

CODICE OPERA 17132  
POLO MUSEALE DEL PORTO VECCHIO  
NUOVO MUSEO DEL MARE

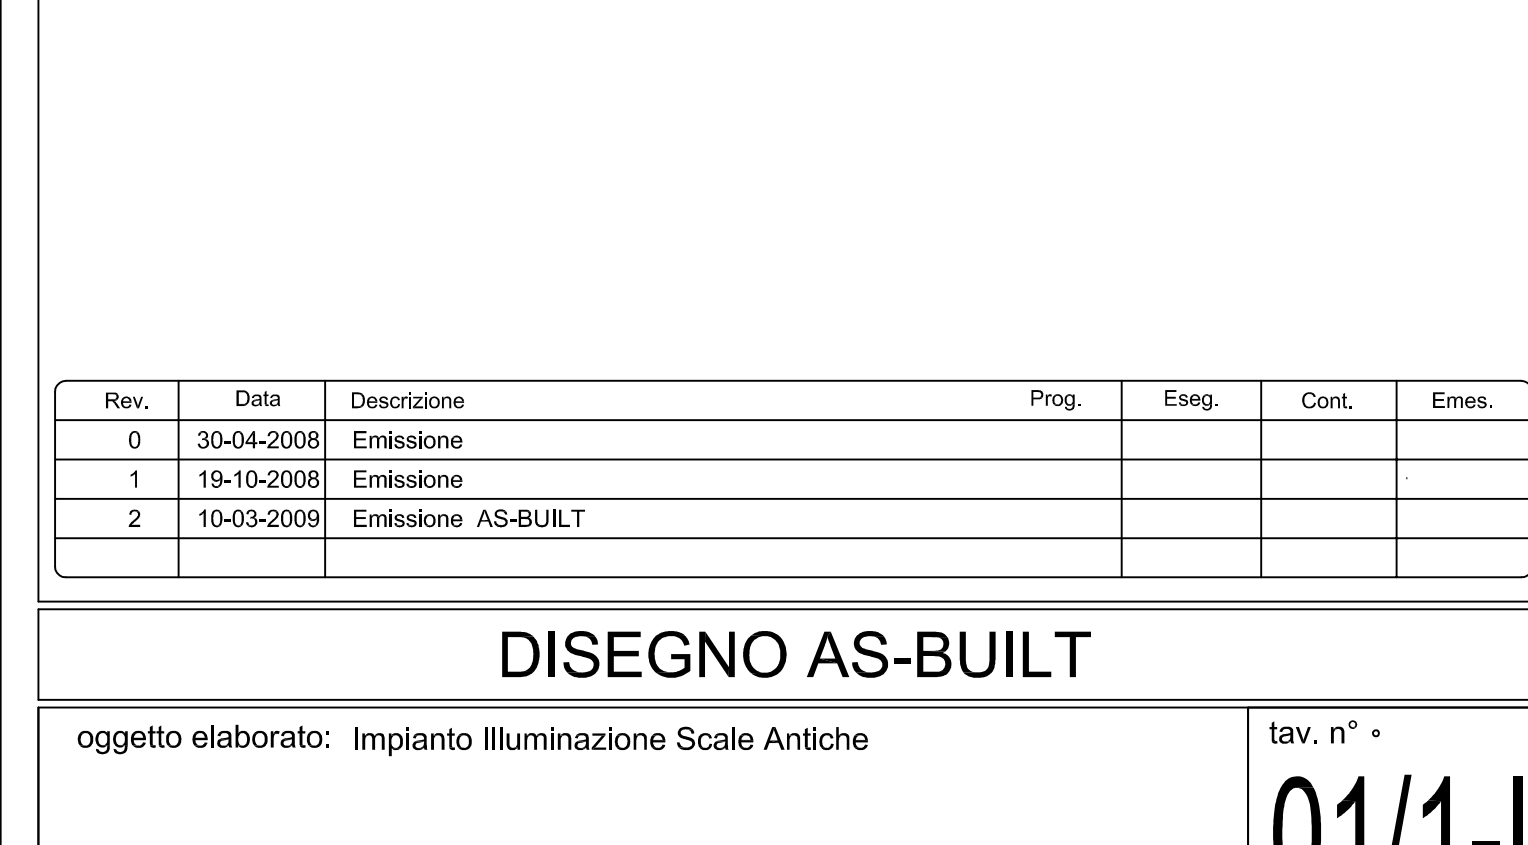

progetto di fattibilità tecnico economica  
(art. 23 D.Lgs. 50/2016)  
progetto preliminare  
(art. 17 D.P.R. 207/2010)

as built impianto illuminazione  
scale antiche/1

tavola  
20  
scala 1:100

progetto  
dott. arch. Paolo Ricci  
disegno  
per. ind. Violetta Mohammed  
collaboratore parte impiantistica  
per. ind. Fabio Zanella  
supporto al responsabile  
del procedimento  
dott. arch. Rossella Gerbini  
responsabile  
del procedimento  
dott. arch. Lucia Iammarino

progetto di fattibilità tecnico economica  
(art. 23 D.Lgs. 50/2016)  
progetto preliminare  
(art. 17 D.P.R. 207/2010)

as built impianto illuminazione  
scale antiche/1

20  
scala 1:100  
settembre 2018

# Elenco firmatari

ATTO SOTTOSCRITTO DIGITALMENTE AI SENSI DEL D.P.R. 445/2000 E DEL D.LGS. 82/2005 E SUCCESSIVE MODIFICHE E INTEGRAZIONI

Questo documento è stato firmato da:

NOME: CONTE ENRICO  
CODICE FISCALE: CNTNRC58T03E506Z  
DATA FIRMA: 29/10/2018 16:09:12  
IMPRONTA: 6B537620B31D68B1BB93769092AE355887B8C8BFA4D9E7B80C7F205DED6266AD  
87B8C8BFA4D9E7B80C7F205DED6266AD0F1D96AA49545FD84FC0FFA6FE3EF114  
0F1D96AA49545FD84FC0FFA6FE3EF114537C1984A73B4D5D5658D818033A5BD6  
537C1984A73B4D5D5658D818033A5BD64F583EDDB314A4E83DDD1EBD9A51A2DD

NOME: IAMMARINO LUCIA  
CODICE FISCALE: MMRLCU61L49L113I  
DATA FIRMA: 29/10/2018 17:00:03  
IMPRONTA: 79E455F5B5749CCD95125A198A9E7D33802A5830FA3CF355A1E4DAB3839CE417  
802A5830FA3CF355A1E4DAB3839CE41714C17D23EEC489F857C1CE587DA1A7EE  
14C17D23EEC489F857C1CE587DA1A7EE190DC91D802F219C65F1690C238986B7  
190DC91D802F219C65F1690C238986B711F9EA1F72130A40D72C307F4EB4F28D

NOME: TERRANOVA SANTI  
CODICE FISCALE: TRRSNT56A17C351S  
DATA FIRMA: 06/11/2018 10:54:22  
IMPRONTA: 52806E92A45312F297F1D32CA63231A191819A1F4CC219C0E10B69CF38EC306F  
91819A1F4CC219C0E10B69CF38EC306F17BC6475DB0FC3FA93B2BF8425495226  
17BC6475DB0FC3FA93B2BF8425495226CFB290B3E4D9FCD62109C0B6285B85F2  
CFB290B3E4D9FCD62109C0B6285B85F222D8E1BD9560B1F334354C82DDA38BD2

NOME: DIPIAZZA ROBERTO  
CODICE FISCALE: DPZRRT53B01A103I  
DATA FIRMA: 06/11/2018 12:12:58  
IMPRONTA: 03B39A56739496528BB2DB7DD0903C8122E1D144F7DDD59CA71C57DE8AF3863F  
22E1D144F7DDD59CA71C57DE8AF3863F8B8716734E6CAC3ED1A3F1B000F7F98F  
8B8716734E6CAC3ED1A3F1B000F7F98F5EEDE460E53E3894B80E237BA856ECD4  
5EEDE460E53E3894B80E237BA856ECD4612583D48966455C8F3B80DD5F841854